


ZAKŁAD NR 3 PO PISTA
2 DNIA 11.03.2025r.

SG-ŁAD

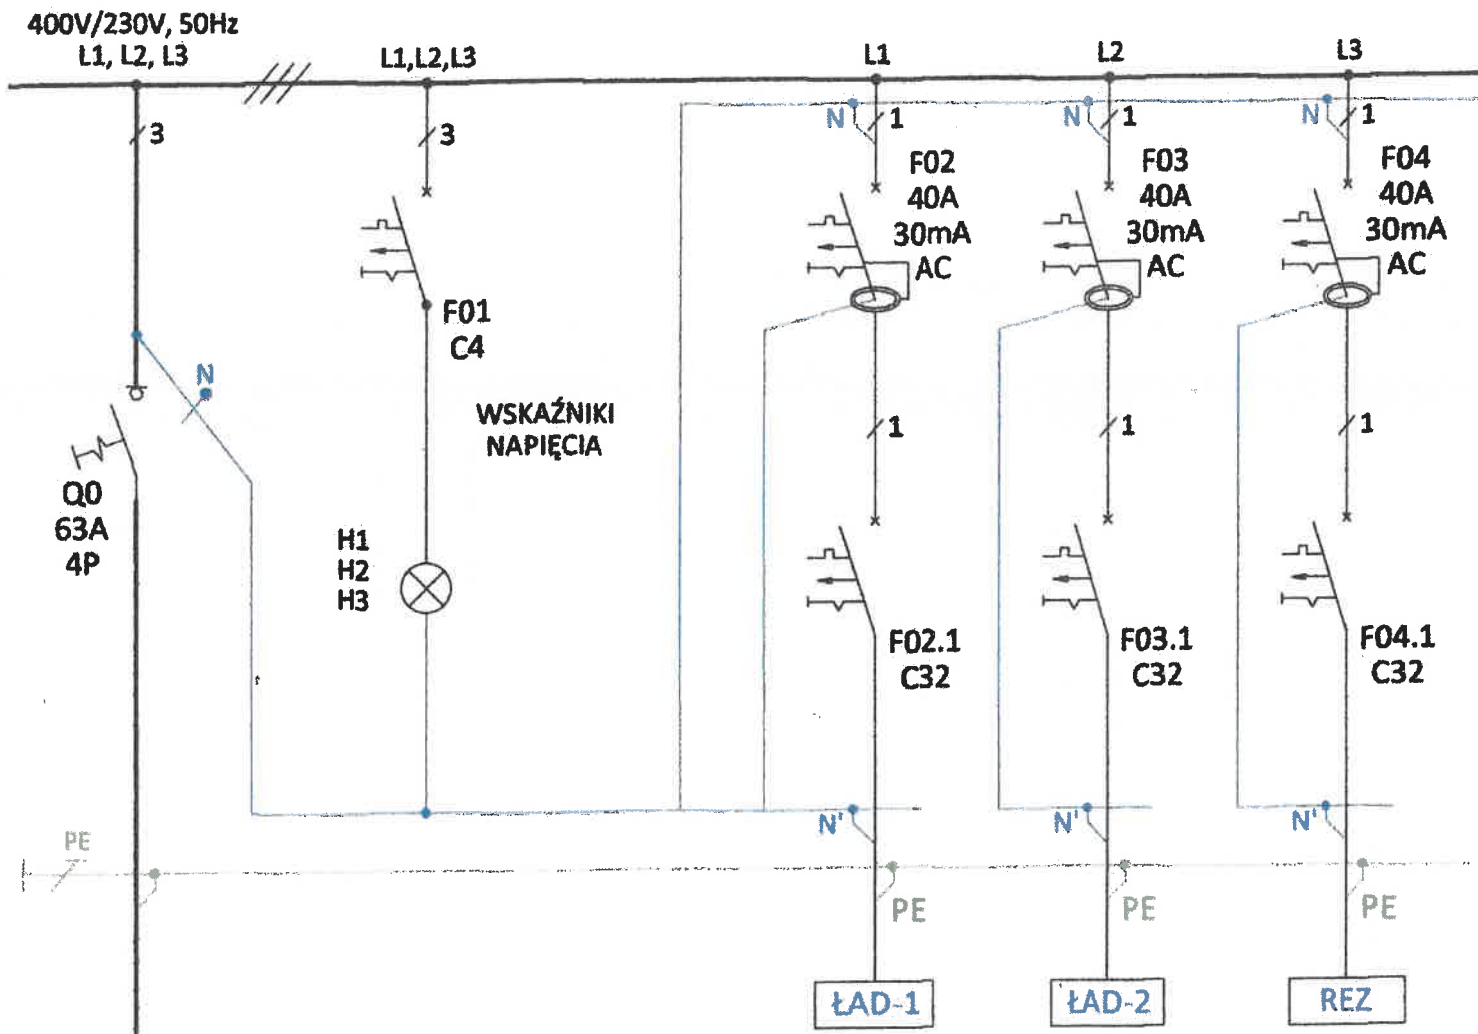


ZASILANIE z RG Budynek Zarządu obw. 27
YDYzo 5x10

Pi = 22,0kW
kj = 1
Po = 22,0kW
In = 40,0A

ŁAD1	ŁAD2	REZ
ładownia nr.1	ładownia nr.2	Rezerwa pod ładownię
YKY(zo) 3x6	YKY(zo) 3x6	
7,4kW	7,4kW	7,4kW

DOKUMENTACJA
POWYKONAWCZA

SG-ŁAD

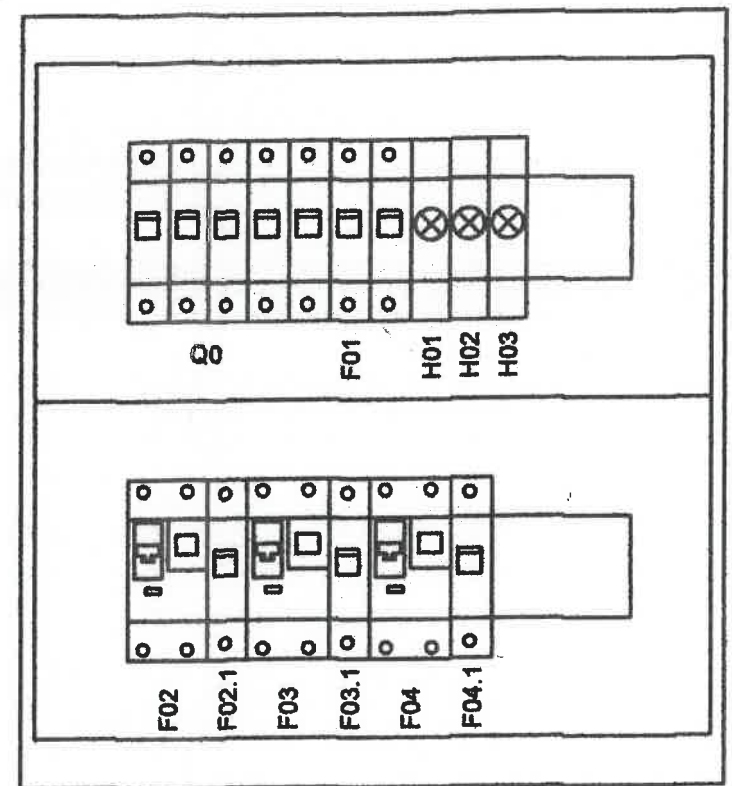

INWESTOR CLIENT	PORT LOTNICZY GDAŃSK SP. Z O.O. ul. Słowackiego 200, 80-298 Gdańsk			
PRACOWNIA PROJEKTOWA	ELTOM Tomasz Kownacki ul. Nadmorski Dwór 14A/9, 80-506 Gdańsk			
OPRACOWAŁ	mgr inż. Tomasz Kownacki	POW/0027/POOE/12	02.2024	
STANOWISKO	NAZWISKO	NR UPRAWNIEN	PODPIS	DATA
RYSEK NIE MOŻE BYĆ ZMIENIANY, KOPLOWANY, WYPOŻYCZANY ANI PRZEKAZYWANY STRONOM TRZECIM BEZ WZGLĘDNIEJ ZGODY AUTORA THIS DRAWING SHALL NOT BE USED, REPRODUCED OR DISCLOSED TO ANYONE WITHOUT THE PRIOR WRITTEN PERMISSION OF AUTHOR				
INWESTYCJA	Ładowniki samochodów elektrycznych dla służb SG w Porcie Lotniczym im. Lecha Wałęsy w Gdańsku 80-298 Gdańsk, ul. Słowackiego 200			
TYTUŁ Schemat rozdzielnic SG-ŁAD				
STADIUM	PROJEKT POWYKONAWCZY	NR RYSUNKU DP-E-03		
BRANŻA	ELEKTRYCZNA			