



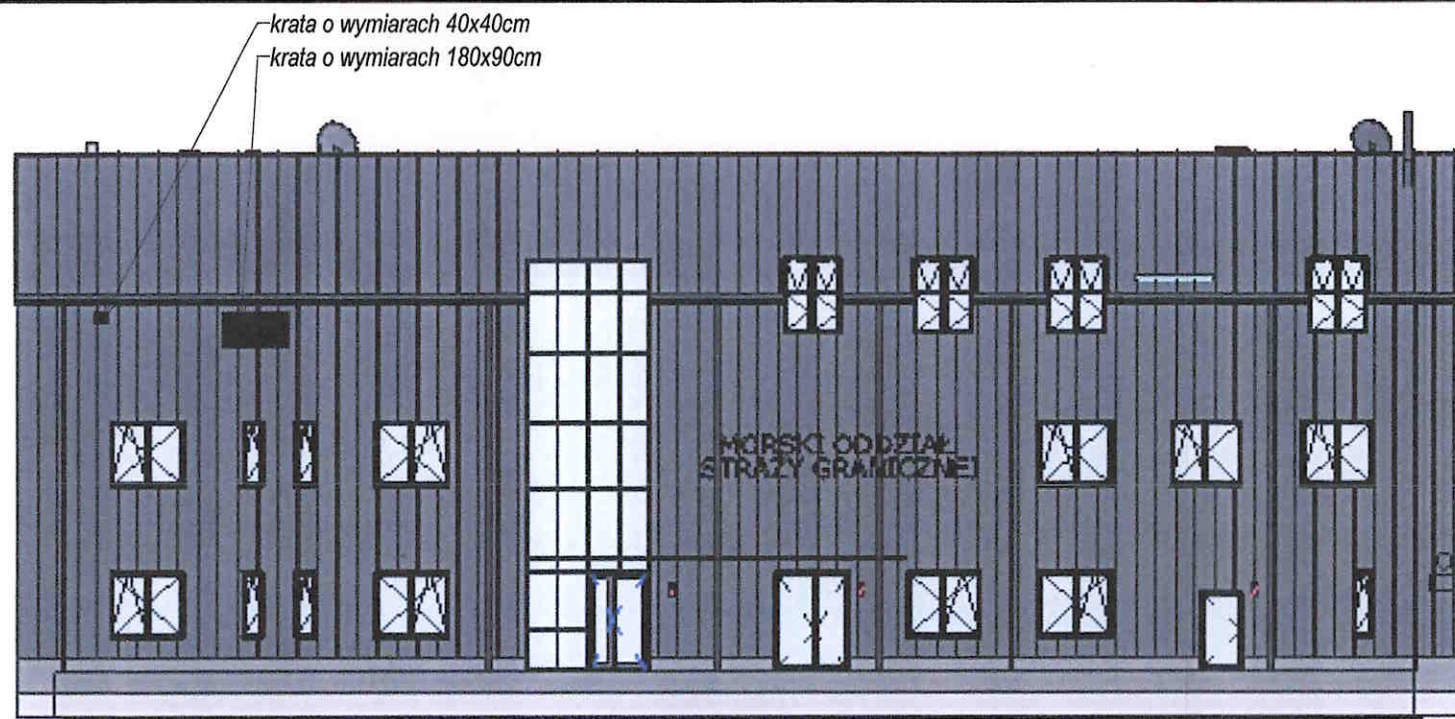

ELEWACJA POŁUDNIOWA

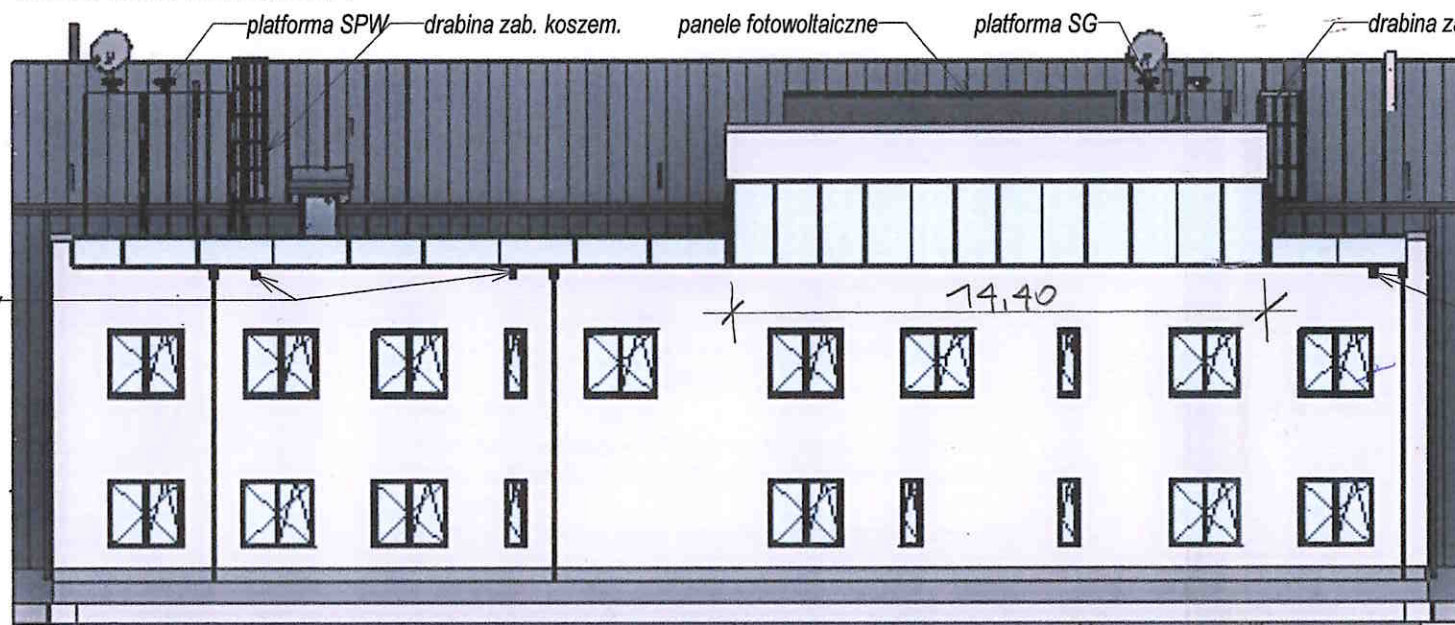

ELEWACJA PÓŁNOCNA

POWIERZCHNIE Z OKNAМИ
 ELEWACJA PÓŁNOCNA $353,60\text{m}^2 + 14,50\text{m}^2 \text{ cokół} = 368,10\text{m}^2$
 ELEWACJA ZACHODNIA $163,40\text{m}^2 + 5,0\text{m}^2 \text{ cokół} = 168,40\text{m}^2$
 ELEWACJA WSCHODNIA = $168,40\text{m}^2$ (TAK SAMO JAK ZACHODNIA)
 RAZEM POWIERZCHNIA TYNKÓW I OKIEN = $704,90\text{m}^2$

UWAGA!

Przelewy awaryjne attykowe w formie tzw. żygacza, izolowane termicznie w obrębie przejścia przez ścianę attyki.
 Wylot przelewów powinien znajdować się ok. 8-9cm powyżej górnej warstwy stropu.


Materiały wykończeniowe:

- blacha na rąbek stojący (dach i elewacja południowa oraz górna część elewacji północnej)
- tynk cienkowarstwowy, silikonowy, wykończony silikonową, samoczyszczącą farbą elewacyjną w kolorze białym
- tynk mozaikowy w kolorze szarym - cokół
- obróbki blacharskie i stolarka okienna w kolorze RAL7016
- rynny i rury spustowe w kolorze stolarki aluminiowej

urzędowe godło owalne i urzędowa tablica informacyjna

godło i tablice zamocowane od wewnętrznej strony ściany Sz2, przy wejściu

uchwyt 4-ramienny na flagi

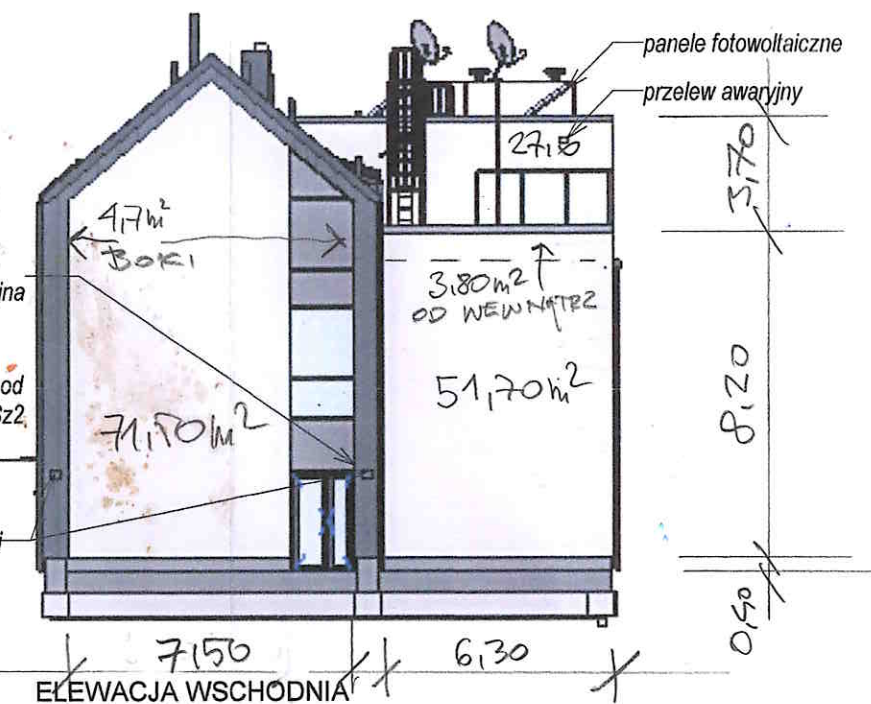


ELEWACJA WSCHODNIA

przelew awaryjny

przelew awaryjny

3,70
3,16
8,20
0,40

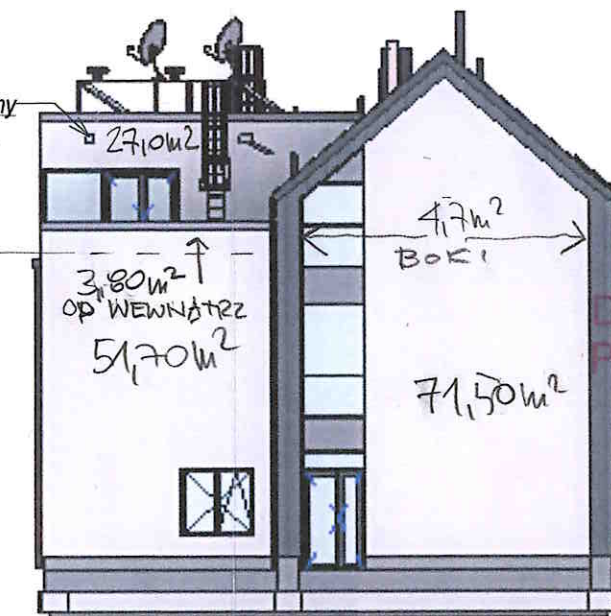

ELEWACJA ZACHODNIA

DOKUMENTACJA POWYKONAWCZA

mgr inż. Dariusz Żukowski
 uprawnienia w zakresie kierownictwa budowy w zakresie konstrukcyjno-budowlanym
 upr.Nr 1988/EL/94

RYSUJEK	LATECKI projekt		Euro-Projekt Grzegorz Latecki		NUMER	A103
	82-300 Elbląg, ul. Stanisława Sulimy 1/325 kom. +48 606 147 184 e-mail: projekt@europrojekt.elblag.pl		82-300 Elbląg, ul. Stanisława Sulimy 1/325 kom. +48 606 147 184 e-mail: projekt@europrojekt.elblag.pl		SKALA	1:200
INWESTOR	TYTUŁ: BZP - Elewacje		BRANŻA: architektura		DATA	Październik 2018
	RODZAJ: budowlany		NAZWA: Morski Oddział Straży Granicznej im. plk. Karola Bacza			
INWESTYTOR	ADRES: 80-563 Gdańsk, ul. Oliwska 35		ADRES: 14-500 Nowa Pasłęka, dz. 211/3, 211/5, 3/16, 211/4, 211/6 (obręb nr 0009, gmina Braniewo, powiat Braniewski)			
	PROJEKTANT upr. nr 1151/EL/87 mgr inż. arch. Piotr Nitecki		SPRAWDZAJĄCY upr. nr 02/POOKK/V/2018 mgr inż. arch. Jakub Brdak			
ASYSTENT	mgr inż. arch. Ewelina Kowalik					

UWAGA!

1. Wszystkie wymiary i wielkości należy zweryfikować na budowie.
2. Rysunek należy rozpatrywać wraz z opisem technicznym oraz rysunkami branżowymi.
3. Wszystkie prace powinny zostać wykonane zgodnie z zasadami sztuki budowlanej, aktualną wiedzą techniczną oraz warunkami technicznymi.
4. Wymiary podano w centymetrach.
5. Przed zamówieniem stolarki należy ponownie dokonać obmiaru otworów okiennych i drzwiowych z natury oraz uwzględnić kierunek otwierania okien i drzwi.